

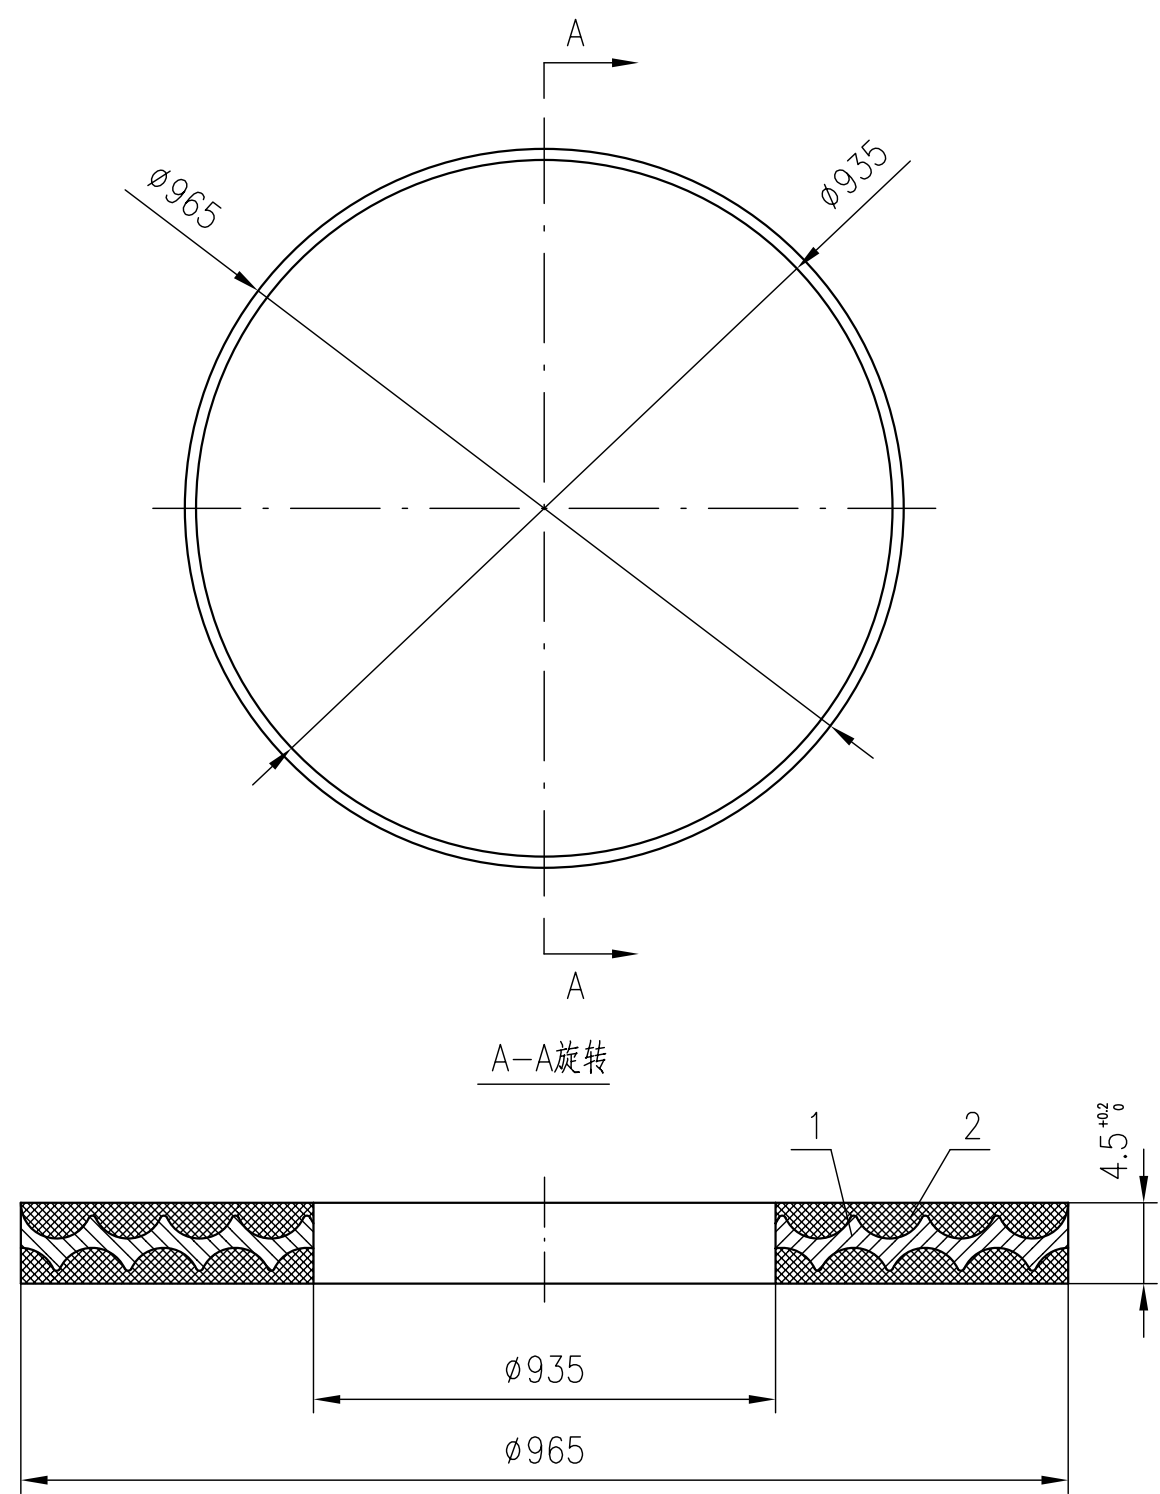
Note: Reduce OD from 965mm to 963.5mm. Gasket prepared as per drawing didnt fit in the groove/profile.

GENERAL NOTES (技术要求)

1.THE GASKET SHALL BE FABRICATED AND ACCEPTED ACCORDING TO GB/T 19066.1~3-2003.
本垫片按照GB/T 19066.1~3-2003的要求制造和验收。

NOTE: 1.ALL DIMENSIONS IN MILLIMETERS(mm) UNLESS NOTED OTHERWISE.
除注明者外,所有尺寸均为毫米(mm);

| 2 | U-16-12-2-02 | GRAPHITE 柔性石墨 | GRAPHITE 柔性石墨 | 1 | | | SEE THIS DRAWING 本图 |
|---|--------------------------|----------------------|-----------------------|---------------|----------------------------|-----------------------|------------------------|
| 1 | U-16-12-2-01 | PLATE 金属骨架 | SA-240M UNS S30408 | 1 | | | SEE THIS DRAWING 本图 |
| ITEM NO. 序号 | DWG NO. OR CODE 图号或标准 | DESCRIPTION 名称及规格 | MATERIAL 材料 | QTY. 数量 | UNIT 单位 WEIGHT 重量 | TOTAL 合计 (Kg) | REMARKS 备注 |
| <div><div></div><div>上海蓝滨石化设备有限责任公司 Shanghai Lanbin Petrochemical Equipment Co., Ltd.</div></div> | | | | | | | |
| Prepared 设计 | 商妍 | 2016.7.20 | 图名 DWG NAME | | Project 项目 | OED2016-13 | |
| Approved 批准 | 王祥 | 2016.7.20 | CHANNEL GASKETS | | Sub-Title 分项名称 | Client 用户 | |
| | | | 管箱垫片 E-2202 | | Scale 比例 | 1:10 | Weight 重量 Kg |
| Job No. 工号 | BU16-12 | | | | DWG NO: 图号 U-16-12-2-00 | | |
| Draw 画法 | | Material | Assembly 组合件 | Phase 设计阶段 | Construction 施工图 | Page 1 of 1 第1张共1张 | Rev. 版次 0 |


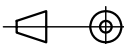


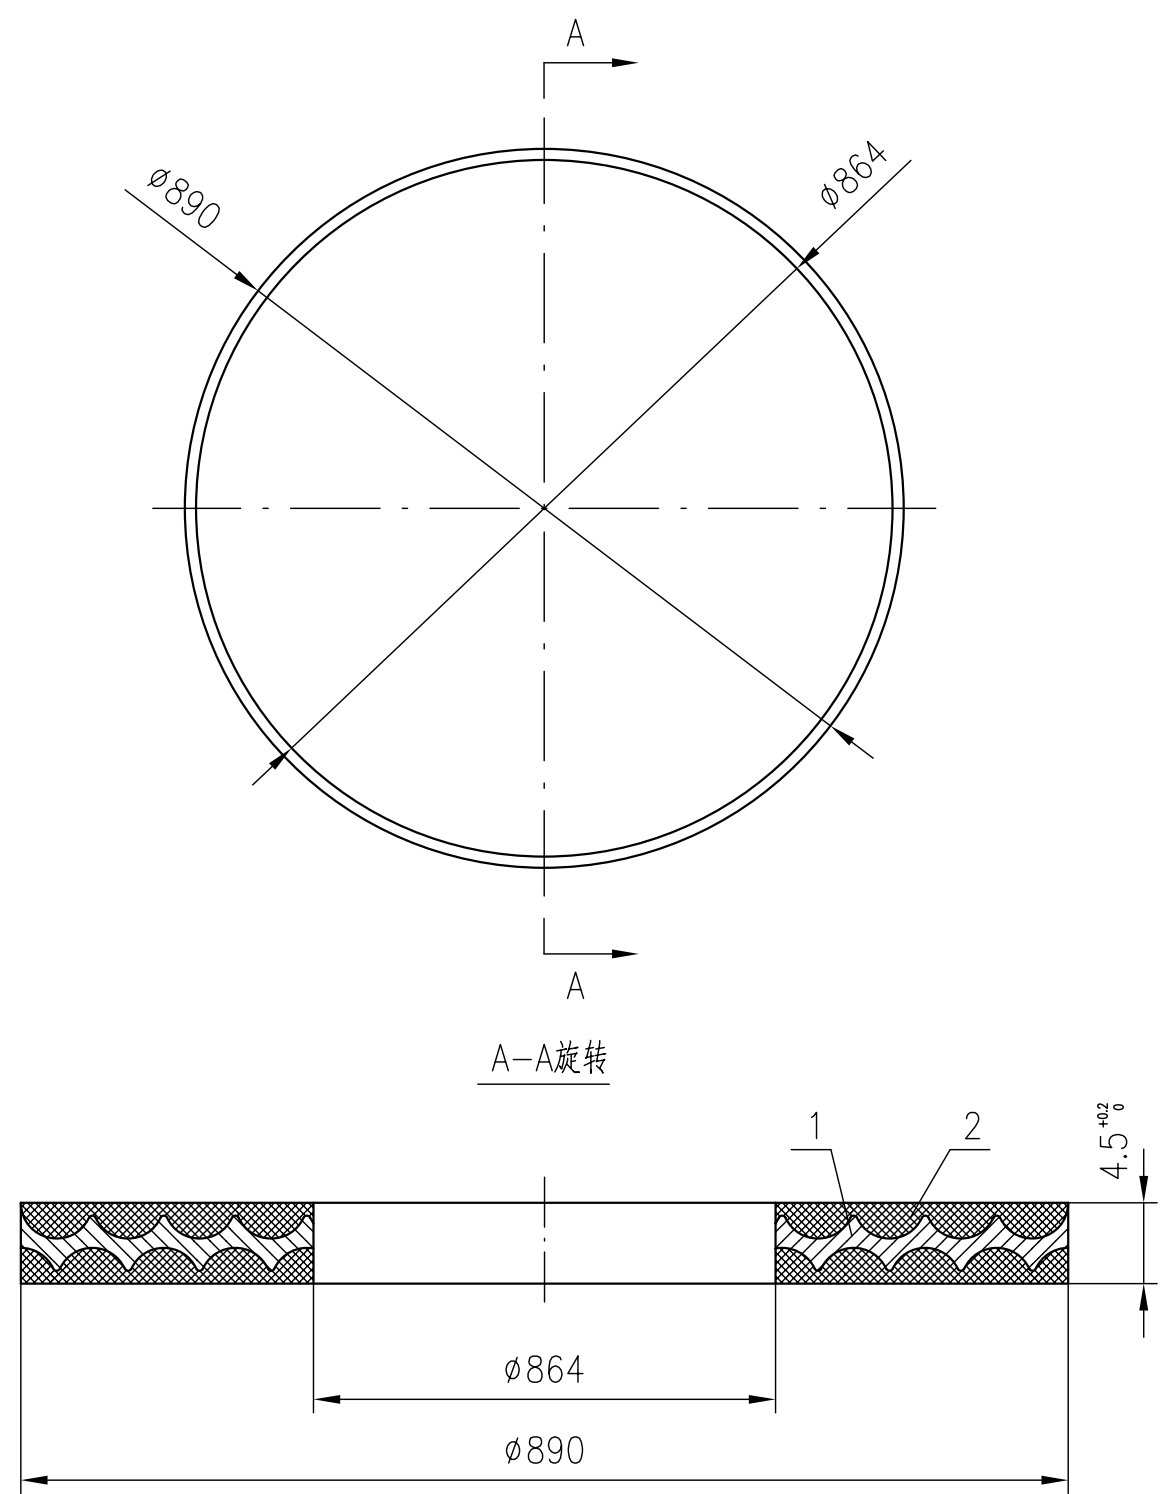
Note: Reduce OD from 965mm to 963.5mm. Gasket prepared as per drawing didnt fit in the grove/profile.

GENERAL NOTES (技术要求)

1.THE GASKET SHALL BE FABRICATED AND ACCEPTED ACCORDING TO GB/T 19066.1~3-2003.
本垫片按照GB/T 19066.1~3-2003的要求制造和验收.

NOTE: 1.ALL DIMENSIONS IN MILLIMETERS(mm) UNLESS NOTED OTHERWISE.
除注明者外,所有尺寸均为毫米(mm);

| | | | | | | | | | |
|--|---|----------------------|--|-----------------|-----------------------------|----------------------|----------------------------|----------------|----|
| 2 | U-16-12-3-02 | GRAPHITE 柔性石墨 | GRAPHITE 柔性石墨 | 1 | | | SEE THIS DRAWING 本图 | | |
| 1 | U-16-12-3-01 | PLATE 金属骨架 | SA-240M UNS S30408 | 1 | | | SEE THIS DRAWING 本图 | | |
| TEM NO. 序号 | DWG NO. OR CODE 图号或标准 | DESCRIPTION 名称及规格 | | MATERIAL 材 料 | QTY. 数量 | UNIT 单位 WEIGHT 重量 | TOTAL 合计 (Kg) | REMARKS 备 注 | |
| <div><div></div><div>上海蓝滨石化设备有限责任公司 Shanghai Lanbin Petrochemical Equipment Co., Ltd.</div></div> | | | | | | | | | |
| Prepared 设计 | 商妍 | 2016.7.20 | 图 名 DWG NAME SHELL GASKETS 管箱侧垫片 E-2202 | | Project 项 目 | OED2016-13 | | | |
| Approved 批准 | 王祥 | 2016.7.20 | | | Sub-Title 分项名称 | | Client 用 户 | | |
| | | | | | Scale 比 例 | 1:10 | | Weight 质 量 | Kg |
| Job No. 工 号 | BU16-12 | | | | DWG NO: 图 号 U-16-12-3-00 | | | | |
| Draw 画 法 |  | | Material | Assembly 组合件 | Phase 设计阶段 | Construction 施工图 | Page 1 of 1 第 1 张 共 1 张 | Rev. 版次 | 0 |


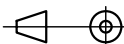


GENERAL NOTES (技术要求)

1. THE GASKET SHALL BE FABRICATED AND ACCEPTED ACCORDING TO GB/T 19066.1~3-2003.
本垫片按照GB/T 19066.1~3-2003的要求制造和验收。

NOTE: 1. ALL DIMENSIONS IN MILLIMETERS(mm) UNLESS NOTED OTHERWISE.
除注明者外,所有尺寸均为毫米(mm);

Note: Reduce OD from 890mm to 888.5mm. Gasket prepared as per drawing didnt fit in the grove/profile.

| | | | | | | | | | |
|--|---|----------------------|---|-----------------|-----------------------------|----------------------|----------------------------|----------------|---|
| 2 | U-16-12-8-02 | GRAPHITE 柔性石墨 | GRAPHITE 柔性石墨 | 1 | | | SEE THIS DRAWING 本图 | | |
| 1 | U-16-12-8-01 | PLATE 金属骨架 | SA-240M UNS S30408 | 1 | | | SEE THIS DRAWING 本图 | | |
| ITEM NO. 序号 | DWG NO. OR CODE 图号或标准 | DESCRIPTION 名称及规格 | | MATERIAL 材 料 | QTY. 数量 | UNIT 单位 WEIGHT 重量 | TOTAL 合计 (Kg) | REMARKS 备 注 | |
| <div><div></div><div>上海蓝滨石化设备有限责任公司 Shanghai Lanbin Petrochemical Equipment Co., Ltd.</div></div> | | | | | | | | | |
| Prepared 设计 | 商妍 | 2016.7.20 | 图 名 DWG NAME FLOATING HEAD GASKETS 浮头垫片 E-2202 | | Project 项 目 | OED2016-13 | | | |
| Approved 批准 | 王祥 | 2016.7.20 | | | Sub-Title 分项名称 | | Client 用 户 | | |
| | | | | | Scale 比 例 | 1:10 | Weight 质量 | Kg | |
| | | | | | DWG NO: 图 号 U-16-12-8-00 | | | | |
| Job No. 工 号 | BU16-12 | | | | | | | | |
| Draw 画 法 |  | | Material | Assembly 组合件 | Phase 设计阶段 | Construction 施工图 | Page 1 of 1 第 1 张 共 1 张 | Rev. 版次 | 0 |