
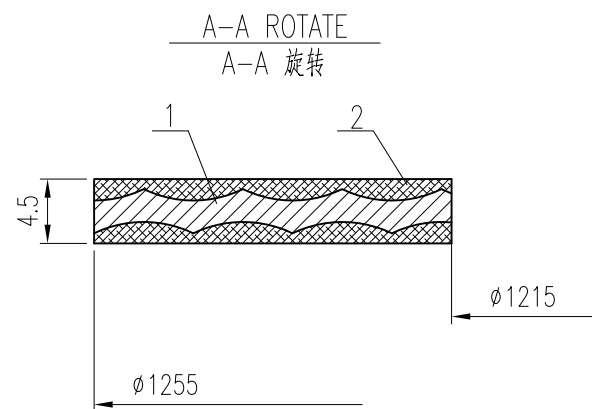


Note: Reduce OD from 1255mm to 1253mm. Gasket prepared as per drawing didnt fit in the groove/profile.

2	U-16-11-04-02	METAL FRAME 金属骨架	S.S. 304				SEE THIS DRAWING 本图
1	U-16-11-04-01	FLEXIBLE GRAPHITE 柔性石墨	FLEXIBLE GRAPHITE				SEE THIS DRAWING 本图
ITEM NO. 序号	DWG NO. OR CODE 图号或标准	DESCRIPTION 名称及规格	MATERIAL 材料	QTY. 数量	UNIT 单位	TOTAL 合计	REMARK 备注
<div>上海蓝滨石化设备有限责任公司 Shanghai Lanbin Petrochemical Equipment Co., Ltd.</div> <div>图名 DWG NAME CHANNEL GASKET 管箱垫片 E-2201</div> <div>Project 项目 OED2016-13</div> <div>Sub-Title 分项名称</div> <div>Client 用户</div> <div>Scale 比例 1:10</div> <div>Weight 质量 kg</div> <div>DWG NO: 图号 U-16-11-04-00</div> <div>Phase 设计阶段</div> <div>Construction 施工图</div> <div>Page 1 of 1 第1张 共1张</div> <div>Rev. 版次 0</div>							
Prepared 设计	杨文光	2016.7.21					
Approved 批准	王群	2016.7.22					
Job No. 工号	BU16-11						
Draw 画法			Material	Assembly 组合件			

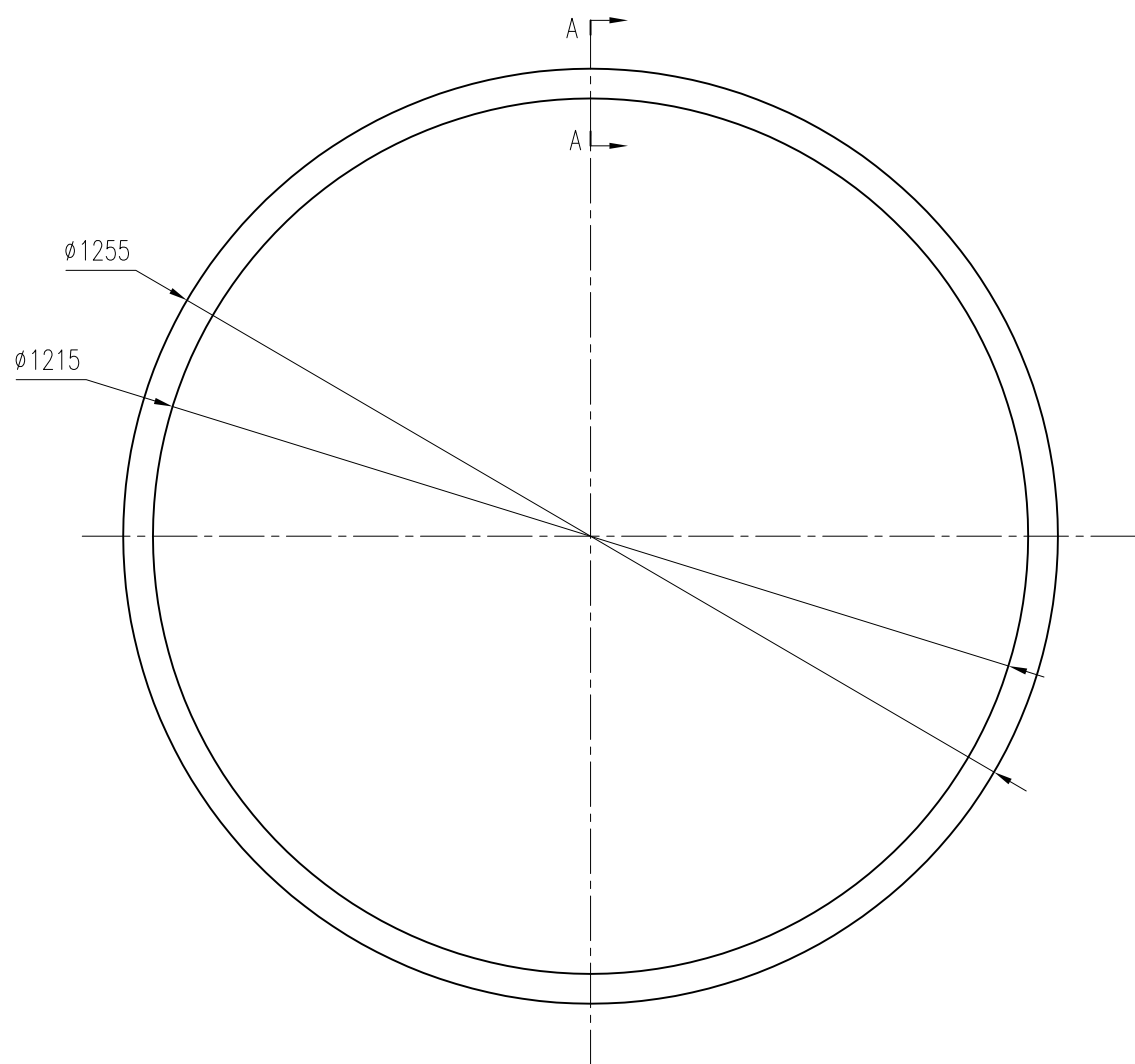

Note: Reduce OD from 1255mm to 1253mm. Gasket prepared as per drawing didnt fit in the groove/profile.

2	U-16-11-05-02	METAL FRAME 金属骨架	S.S. 304				SEE THIS DRAWING 本图
1	U-16-11-05-01	FLEXIBLE GRAPHITE 柔性石墨	FLEXIBLE GRAPHITE				SEE THIS DRAWING 本图
ITEM NO. 序号	DWG NO. OR CODE 图号或标准	DESCRIPTION 名称及规格	MATERIAL 材料	QTY. 数量	UNIT 单位	TOTAL 合计	REMARK 备注
<div>上海蓝滨石化设备有限责任公司 Shanghai Lanbin Petrochemical Equipment Co., Ltd.</div> <div>Project 项目OED2016-13</div> <div>Sub-Title 分项名称</div> <div>Client 用户</div> <div>Scale 比例1:10</div> <div>Weight 质量kg</div> <div>DWG NO: 图号U-16-11-05-00</div> <div>Phase 设计阶段</div> <div>Construction 施工图</div> <div>Page 1 of 1 第1张 共1张</div> <div>Rev. 版次0</div>							
Prepared 设计	杨文光	2016.7.21	图名 DWG NAME SHELL GASKET 筒体垫片 E-2201				
Approved 批准	王祥	2016.7.22					
Job No. 工号	BU16-11						
Draw 画法			Material	Assembly 组合件			